


**ESTACIONAMIENTO IMPEDIDOS (FRENTE A TRIBUNAL DE FAJARDO)
AS-BUILT**

ESCALA: 1/4" = 1'-0"

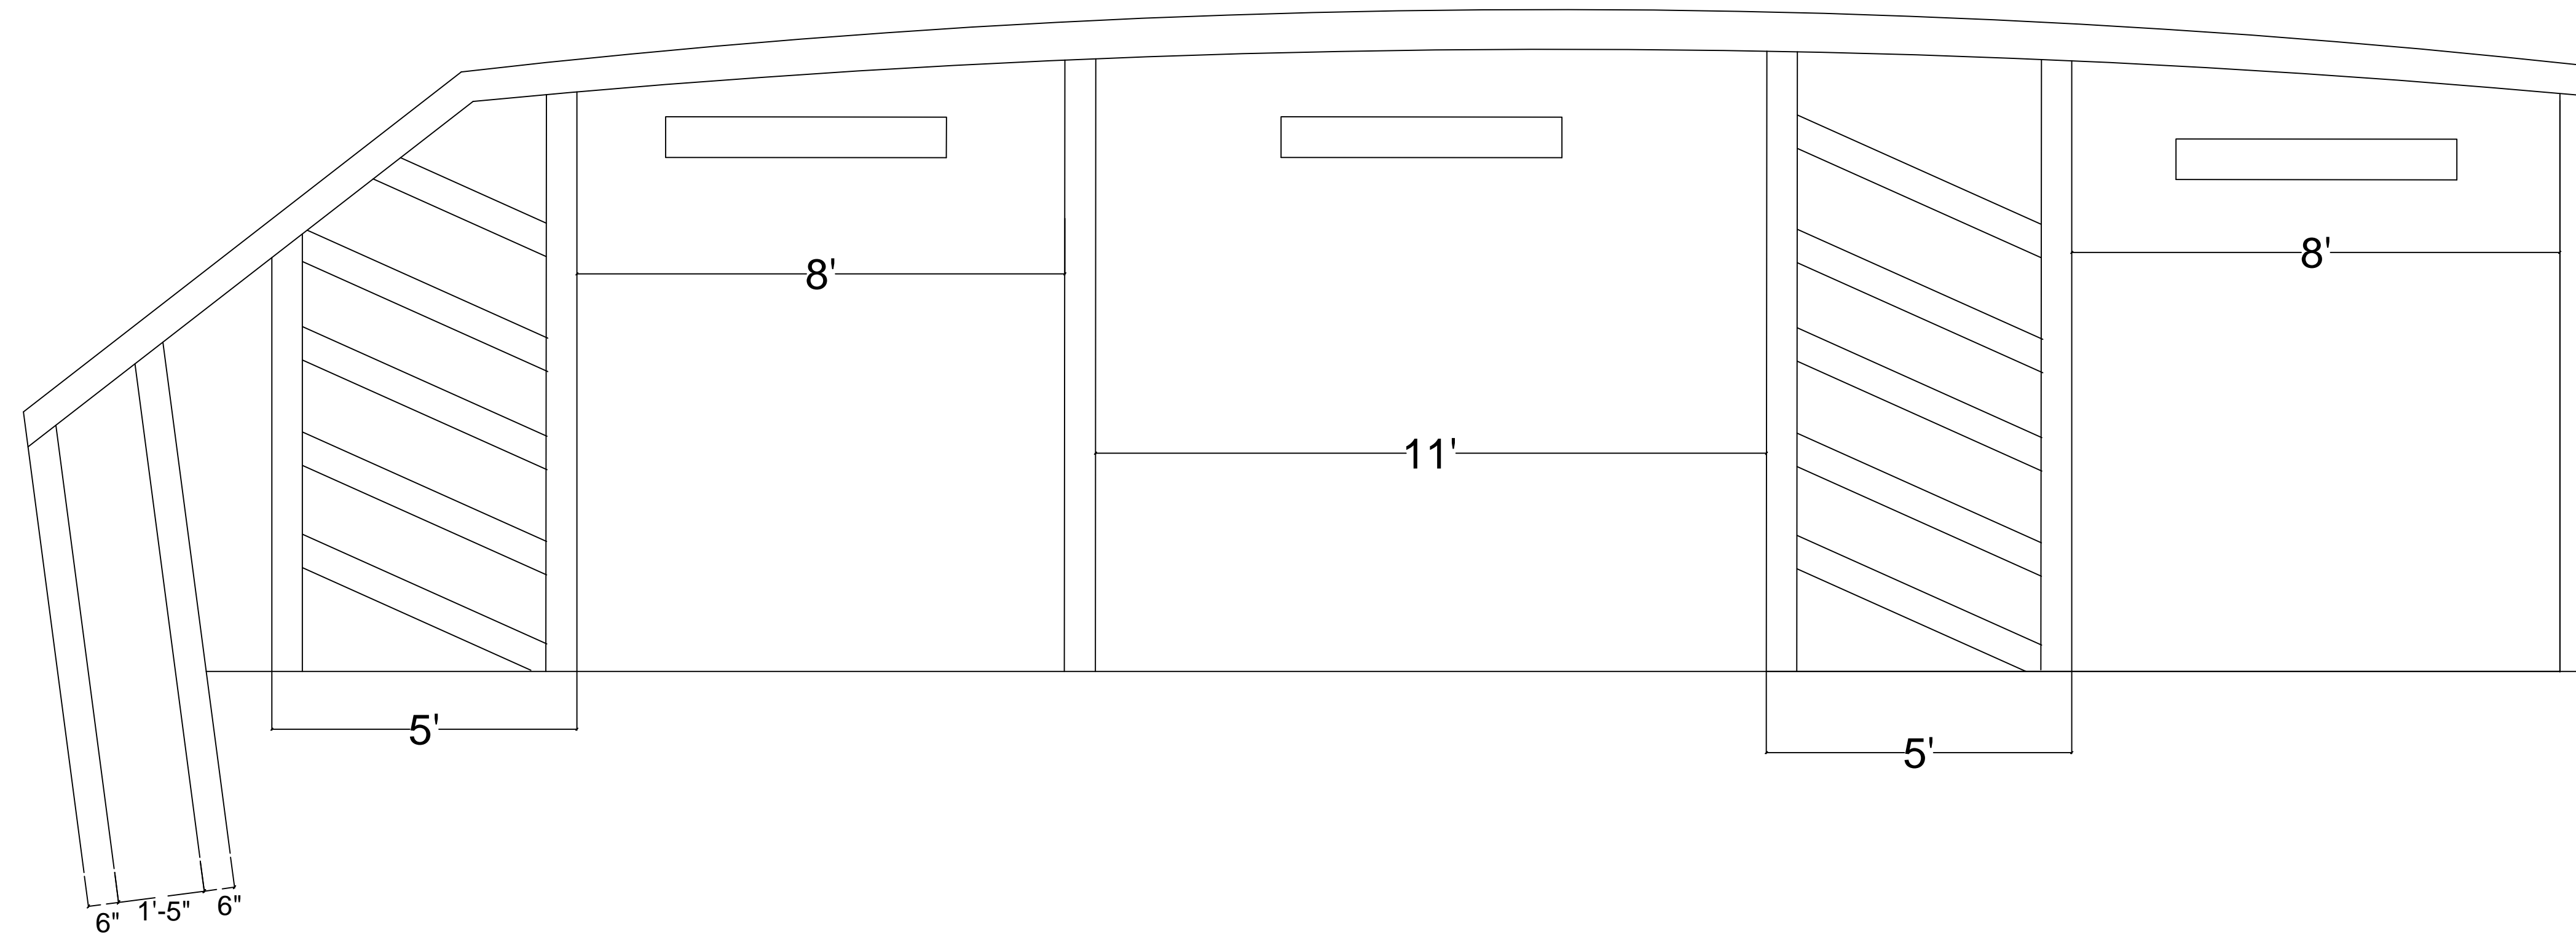

**ESTACIONAMIENTO IMPEDIDOS (FRENTE A TRIBUNAL DE FAJARDO)
ESTACIONAMIENTO PROPUESTO**

ESCALA: 1/4" = 1'-0"

ANEJO "A"

NOTA:

- 1- TODA MEDIDA DEBE SER VERIFICADO EN EL FIELD.
- 2- PINTAR LAS LINEAS NUEVAS DE ACUERDO A LAS MEDIDAS NUEVAS.

O A T

NO.	DESCRIPTION	DATE	BY

**TRIBUNAL GENERAL DE JUSTICIA
OFICINA DE ADMINISTRACIÓN DE LOS TRIBUNALES
DIRECTORIA DE ADMINISTRACIÓN
OFICINA DE ADMINISTRACIÓN Y CONSERVACIÓN DE LOCALES**

APPROVED BY: _____
APPROVED DATE: _____

PROJECT NAME: ESTACIONAMIENTO PARA IMPEDIDO (FRENTE TRIBUNAL)	PROJECT DATE: 4/12/2019
PROJECT LOCATION: CENTRO JUDICIAL DE FAJARDO	DRAWING DATE: 4/12-2019
DRAWING DESCRIPTIONS: IMPEDIDOS	PRINTING DATE: _____
DRAWING SHEET NO.: 01	FILE NAME: _____
DESIGNER: _____	
CHECKED BY: INGENIERO	
DRAWING BY: PETER RUBI - DELINANTE	
DRAWING SCALE: 1/4"=1'-0"	
A-1	
01 OF 01	