


ESTACIONAMIENTO IMPEDIDOS (FRETE A FISCALIA DE FAJARDO)

AS-BUILT

ESCALA: 1/4"=1'-0"

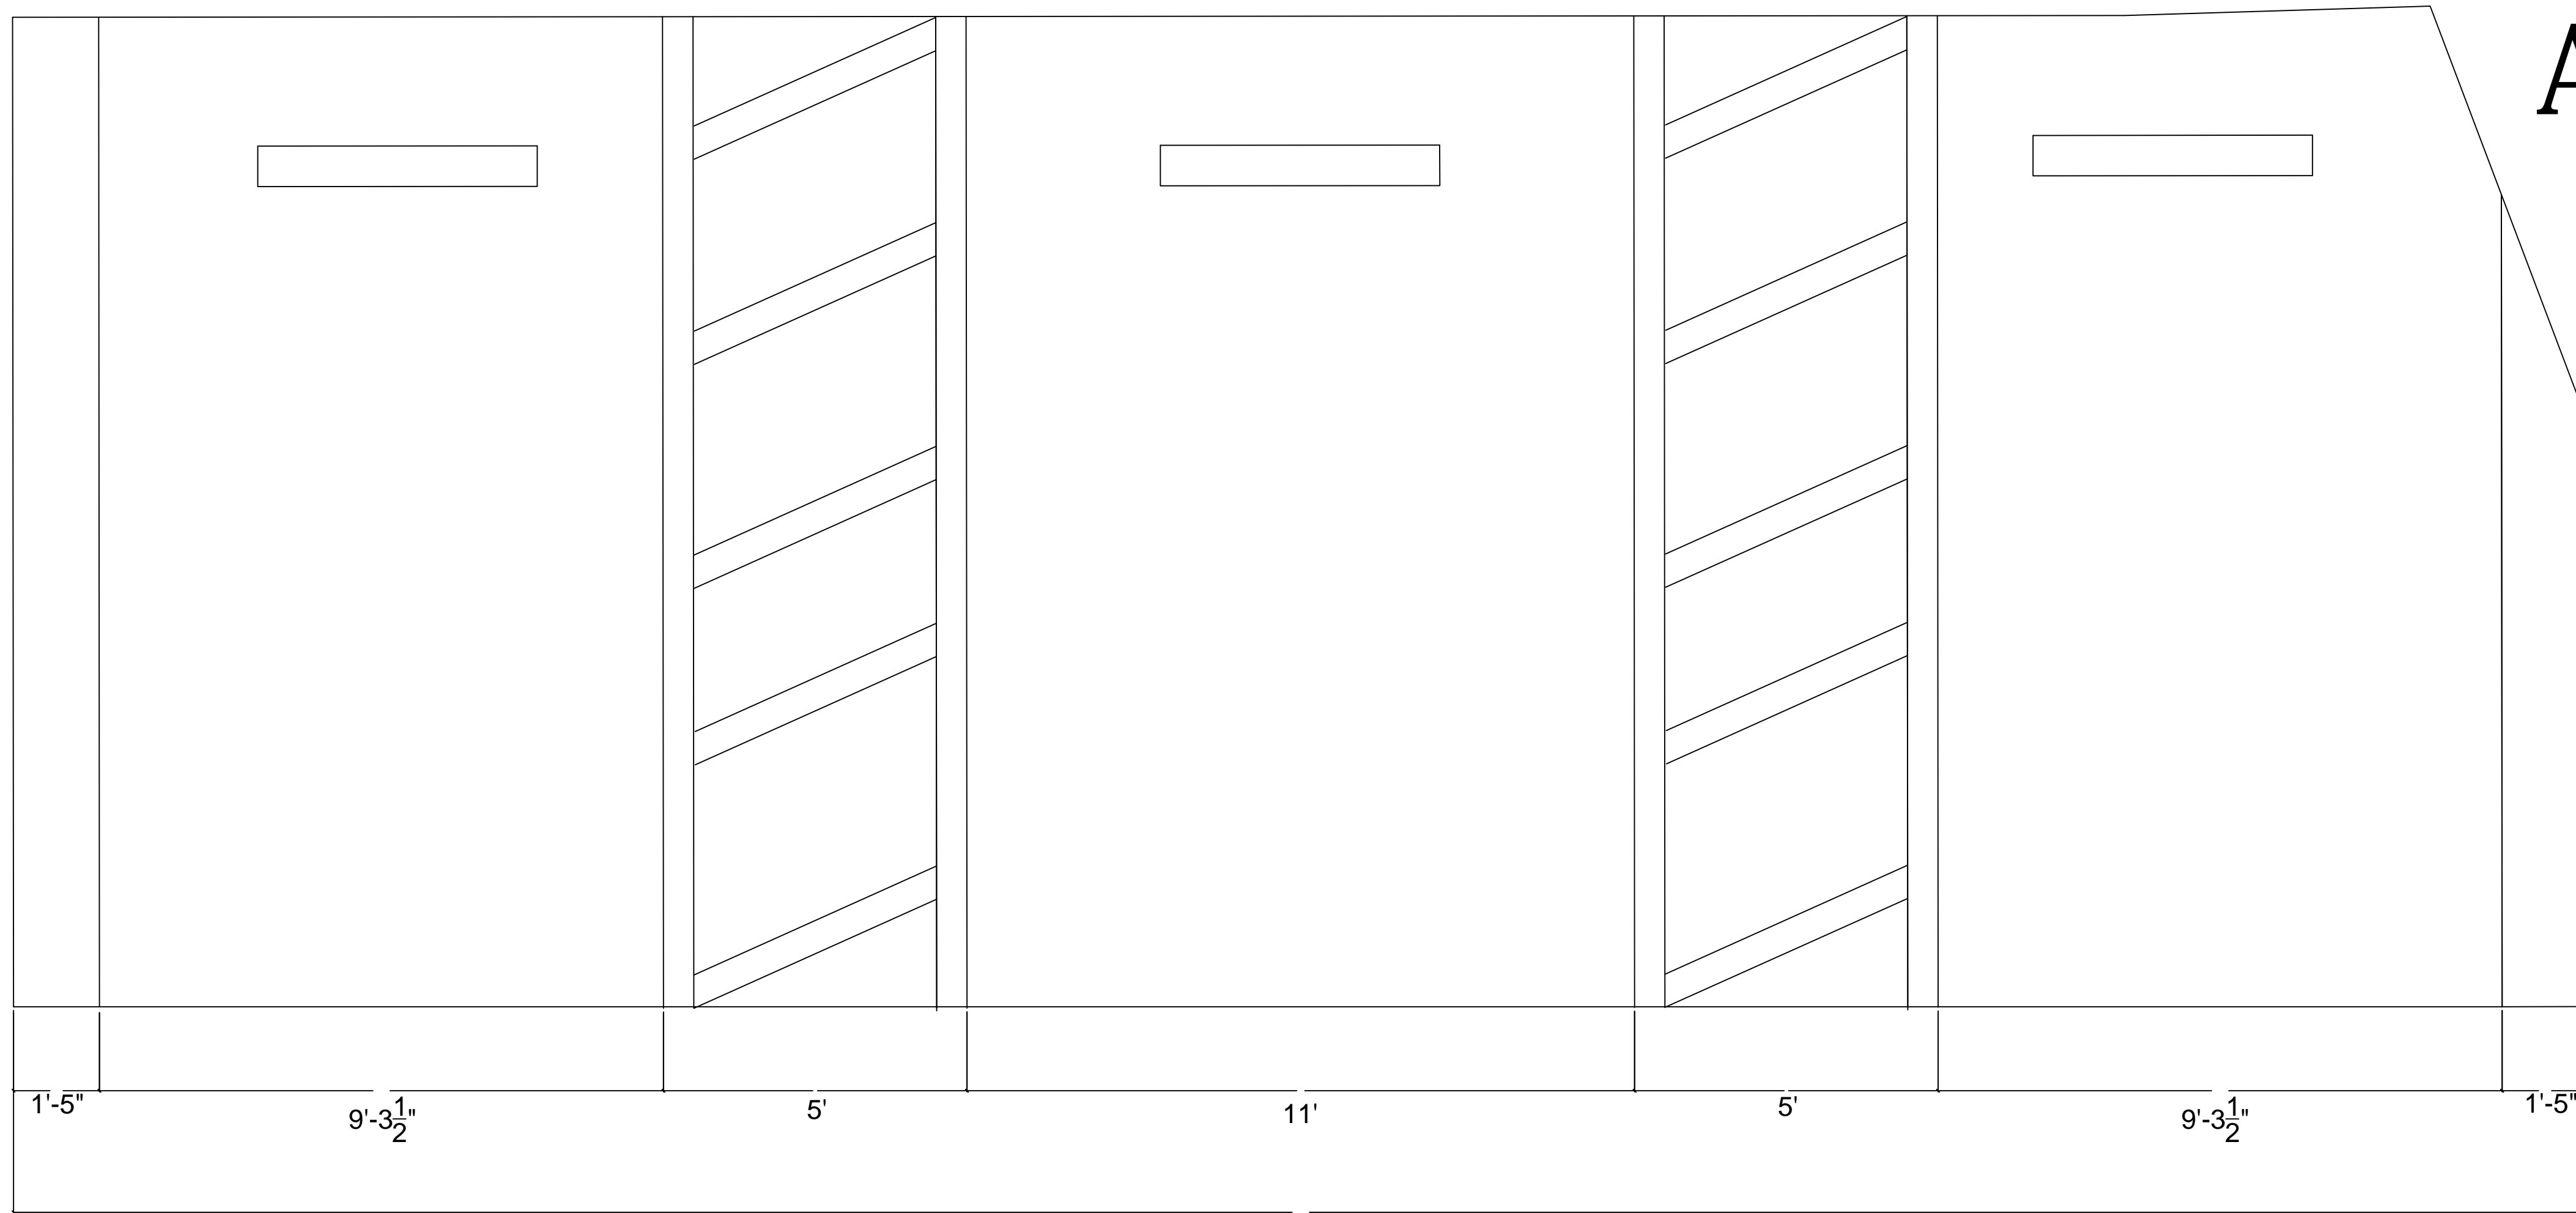


ESTACIONAMIENTO IMPEDIDOS (FRETE A FISCALIA DE FAJARDO)

ESTACIONAMIENTO PROPUUESTO

ESCALA: 1/4"=1'-0"

ANEJO "B"

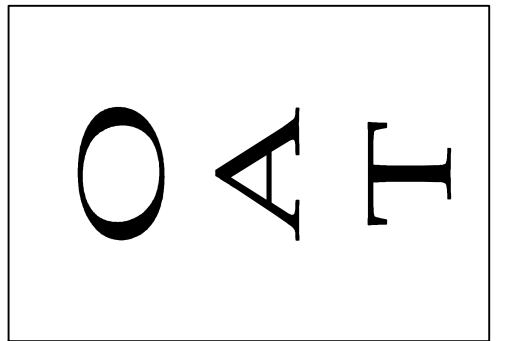

R E V I S I O N S	
NO.	DESCRIPTION

TRIBUNAL GENERAL DE JUSTICIA
 OFICINA DE ADMINISTRACIÓN DE LOS TRIBUNALES
 DIRECTORIA DE ADMINISTRACIÓN
 OFICINA DE ADMINISTRACIÓN Y CONSERVACIÓN DE LOCALES

APPROVED BY: _____
 APPROVED DATE: _____

PROJECT NAME:	ESTACIONAMIENTO PARA IMPEDIDO (FRETE CJF)
PROJECT LOCATION:	CENTRO JUDICIAL DE FAJARDO
DRAWING DESCRIPTIONS:	IMPEDIDOS
DESIGNER:	PETER RUBI - BELINANTE
CHECKED BY:	INGENIERO
PROJECT DATE:	4/12/2019
DRAWING DATE:	4/12-2019
PRINTING DATE:	
FILE NAME:	
DRAWING SCALE:	1/4"=1'-0"
SHEET NO.:	A-1
OF:	01

NOTA:
 TODAS LAS MEDIDAS DEBEN SER VERIFICADAS EN EL CAMPO.